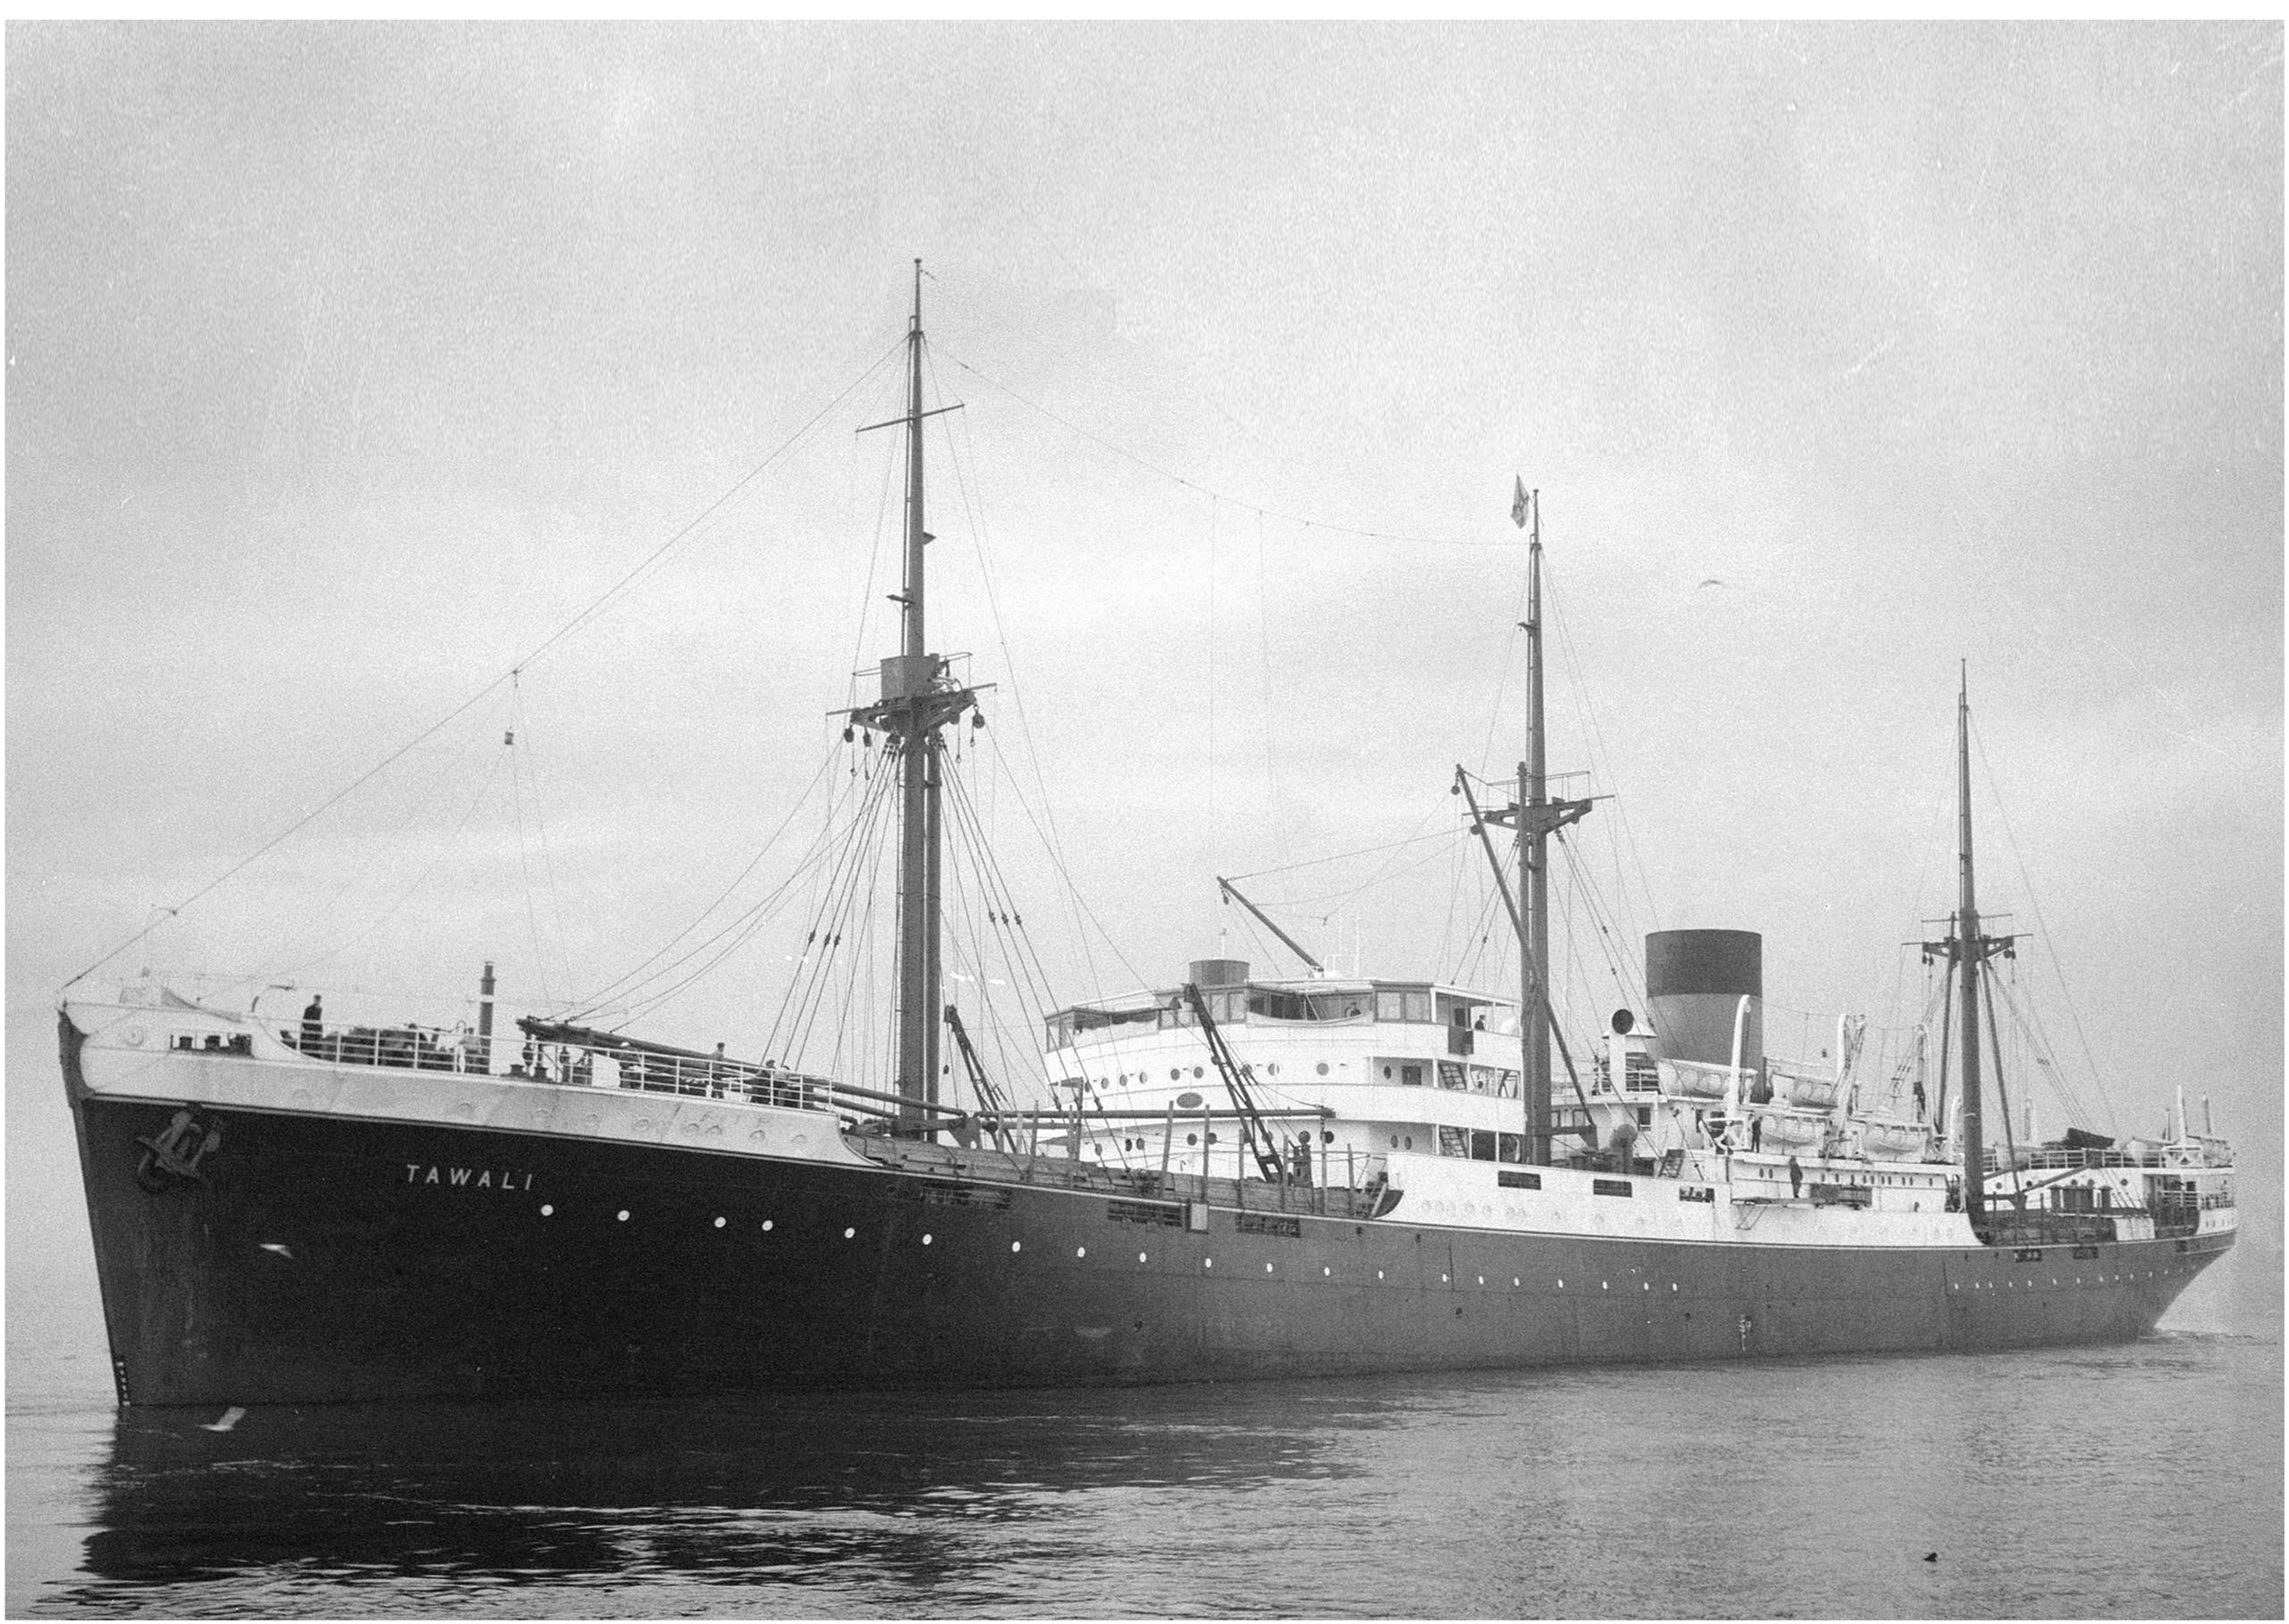
TAWALI

A.S.M.
202 203 204
Publications and
London 5/4/29

DENBY'NE 371

"Jabinta" ✱

"Jabian"

"Jawali"

RETAIN

003275-003281-003

© 2020
Lloyd's Register
Foundation

STRINGERPLAN

1:96 (⅛-1)

1001

ALLE OP DEZE TEEK. VOORKOMENDE PROFIELEN ZIJN „NEW BRITISH STANDARD SECTIONS"

VOOR GELIJKWAARDIGE METRISCHE PROFIELEN ZIE TEEK No 1012 „EQUIVALENT B.A. SECTIONS"

ACHTER SLOEPENDEK

SLOEPENDEK

KAMPANJE DEK
HOUTEN DEK ¾" TEAK

BRUGDEK
HOUTEN DEK ¾" TEAK

BAKDEK
HOUTEN DEK 2½" TEAK

MACHINE-KAMER SCHACHT

LUIK No 3

OLIE BUNKERS
ZIE TEEK No 1003

MACHINE-KAMER

RUIM No 6

RUIM No 5

RUIM No 4

RUIM No 3

RUIM No 2

RUIM No 1

VOORPIEK
ZIE TEEK. No 1006

BAKDEK

BOVENDEK

BOVENTUSSCHENDEK

ONDERTUSSCHENDEK

SPANTAFSTAND 26"

SPANTAFSTAND 28"

SPANTAFSTAND 27"

SPANTAFSTAND 24"

BOVENDEK

BOVENTUSSCHENDEK

ONDERTUSSCHENDEK

TUNNELDEK

ORLOPDEK

ORLOPDEK

Lloyd's Register Foundation

N.S.M
20/2/1974
M.S.
Work

Mitchell Deaton

~~GEN. BOX No~~ 3271

"Tabinta"

"Talcian"

~~Tal~~ "Tawali"

RETAIN

GEN. BOX No

003275-003281-0035

© 2020
Lloyd's Register
Foundation

Afgedrukt voor:

	I	A	B	C	D	E
	X DAT.	X DAT.	X DAT.	X DAT.	X DAT.	X DAT.
Bureau v. Toezicht						
Classificatie Mij.	4 18-8-29					
Archief Toezicht						
Opzichter						
Zaaltekening						
Aanvraag H.in.						
Tarief						
Ing. aanbouw						
Hoofdcentr.						
Ontf. toestel						
Loods						
Timmerwinkel						
Smederij						
Aanbouw						

ALTERATIONS	LETTER	DATE	SIGNATURE

DESTINATION.

NEDERLANDSCHE SCHEEPSBOUW MAATSCHAPPIJ AMSTERDAM.

WERFNUMMER 202 - 203 - 204.

MIDSHIP SECTION.

½" = 1'-0"

SCHAAL

GOEDGEKEURD DOOR DE DIRECTIE VAN DEN SCHEEPSBOUW

DIRECTEUR

8-3-29.

DE CHEF VAN DEN DIENST

No 1011.

STUK

PRINCIPAL DIMENSIONS.

LENGTH	BETWEEN PERPENDICULARS	460'-0".
BREADTH	MOULDED	62'-0".
DEPTH	TO UPPERDECK.	36'-3".
CAMBER		1'-3".

ERECTIONS 54,7 %.

LLOYDS CLASS ✠ 100 A 1.

NUMERALS.

L x D = 460 x 36,25 = 16675.

L x (B+D) = 460 (62 + 36,25) = 45195.

D = 36,25 L/D = 12,69.

D = 44,25 L/D = 10.40.

EQUIPMENT (TO BE SUPPLIED BY OWNERS).

L x (B+D) =		45195
FCASTLE, BRIDGE AND POOP		1492
DECKHOUSES		893
E.N. =		47580 (EQUIPMENT LETTER d†)

2	BOWERS	STOCKLESS WEIGHT	81¼ CWTS EACH.
1	BOWER	"	69½ "
1	STREAM ANCHOR	"	23½ " EXCL. STOCK.
STUD CHAIN CABLE		300 FATHOMS	2 3/16".
STREAMLINE		120 "	5¼" STEELWIRE.
TOWLINE		130 "	6" " "
WARPS	4 x 90 FATHOMS	3" STEELWIRE (IN LIEU OF 4 x 100 FTHS. 2¾" S.W.)	
WARPS	4 x 85 FATHOMS	8" MANILLA.	

THICKNESSES, MARKED THUS ◯ ARE INCREASED .04" AS REQUIRED BY OWNERS.

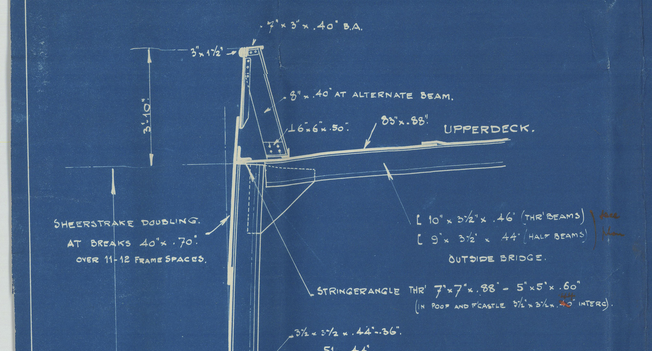

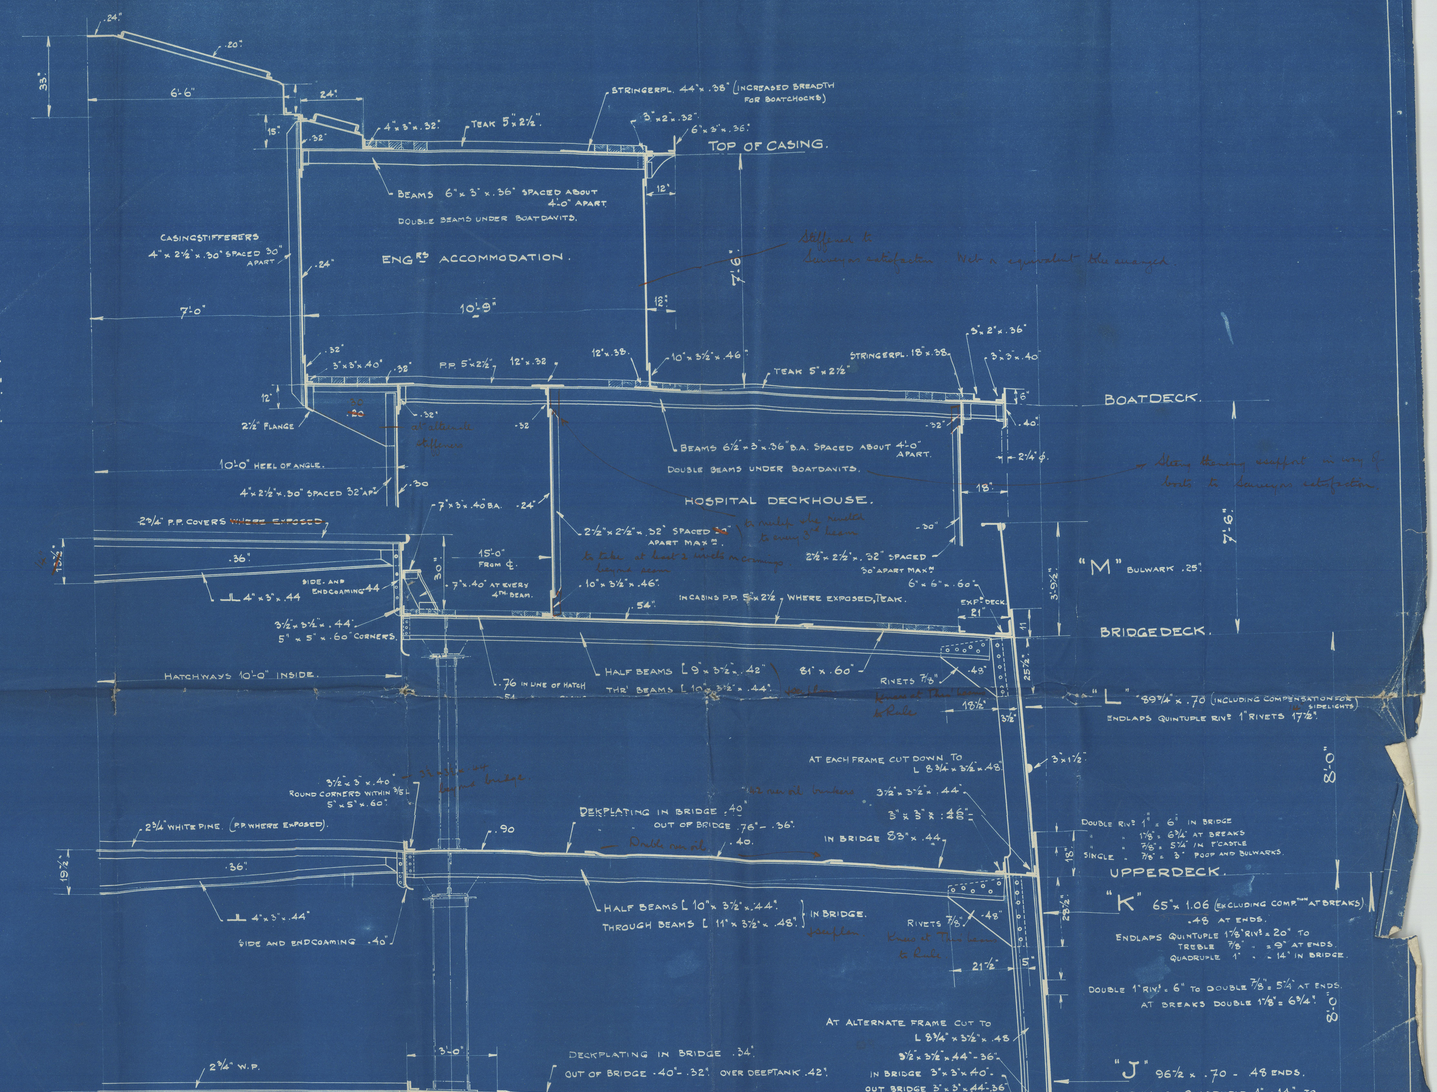

N.S.N.
460
S.F. + Rudder
London
(Mvcs & Stanyard Hutchins)

877
~~200~~.

s.s. "Tabinta".

"Tabian"

"Tawali"

© 2020
Lloyd's Register
Foundation

003275 003281-0054

NEDERLANDSCHE SCHEEPSBOUWMAATSCHAPPIJ
AMSTERDAM

WERFNUMMER

STERNFRAME AND RUDDER.

3/4 AND 1/2" = 1'-0" (HERTZ PATENT)

GEZIEN DOOR DEN SCHEEPSBOUWKUNDIGEN DIENST

GEZIEN DOOR DEN INSPECTEUR VAN DE SCHEEPSBOUWKUNDIGE WERKEN